




1 지상9층 창호평면도  
SCALE A1 : 1/400  
A3 : 1/800

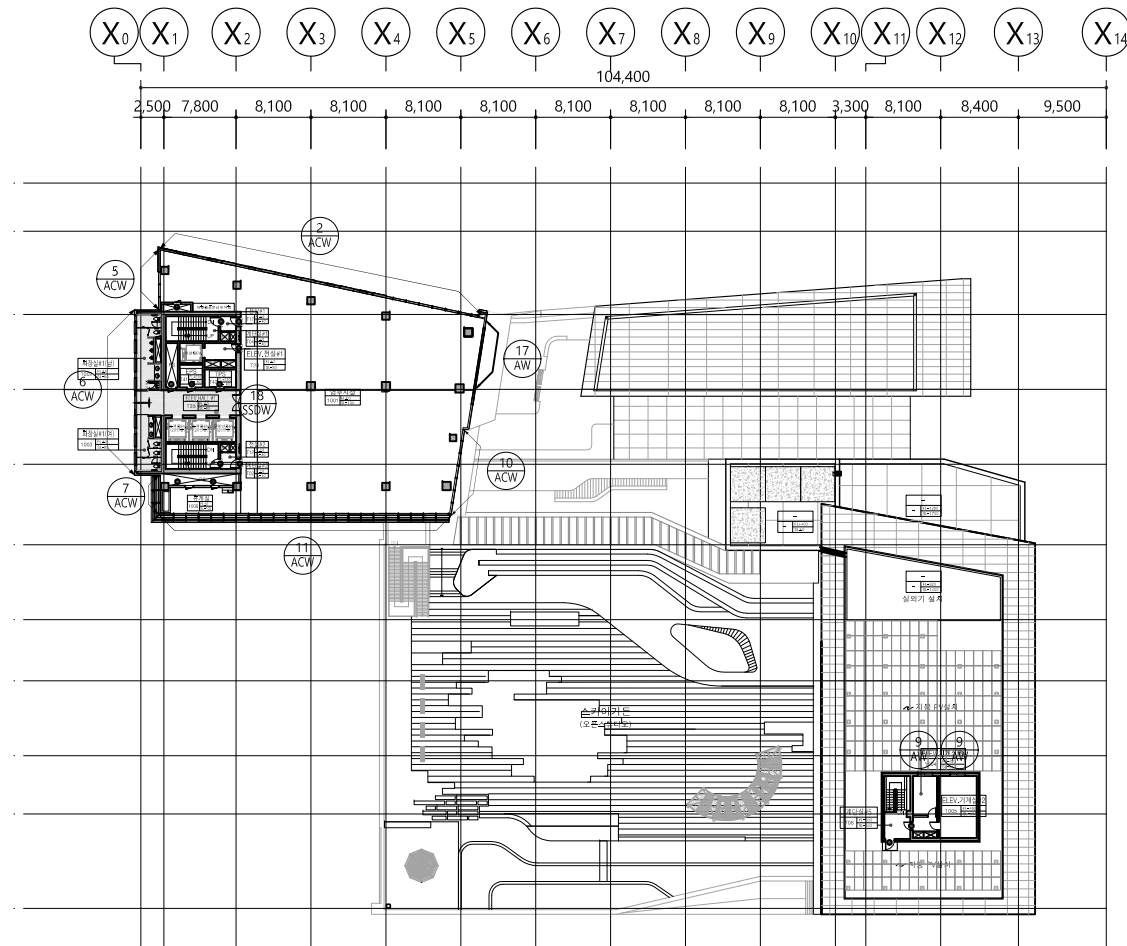


2 지상10층 창호평면도  
SCALE A1 : 1/400  
A3 : 1/800

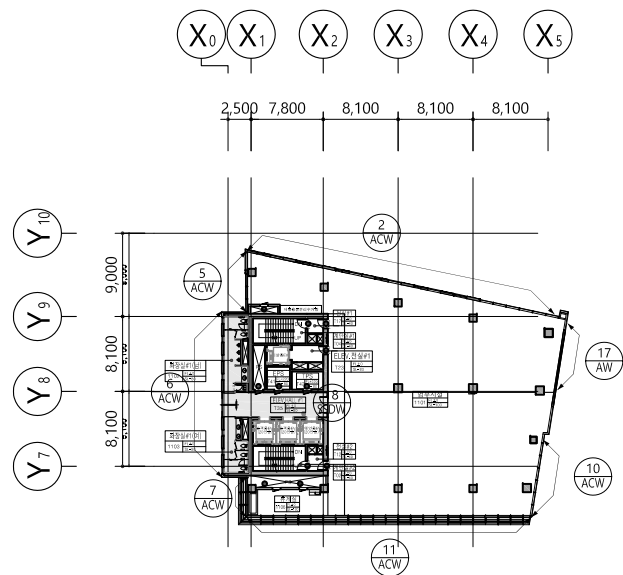

3 지상11층 창호평면도  
SCALE A1 : 1/400  
A3 : 1/800

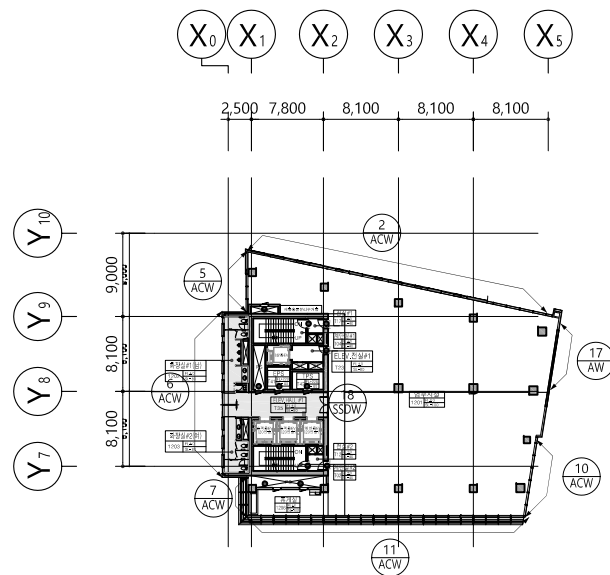

4 지상12층 창호평면도  
SCALE A1 : 1/400  
A3 : 1/800

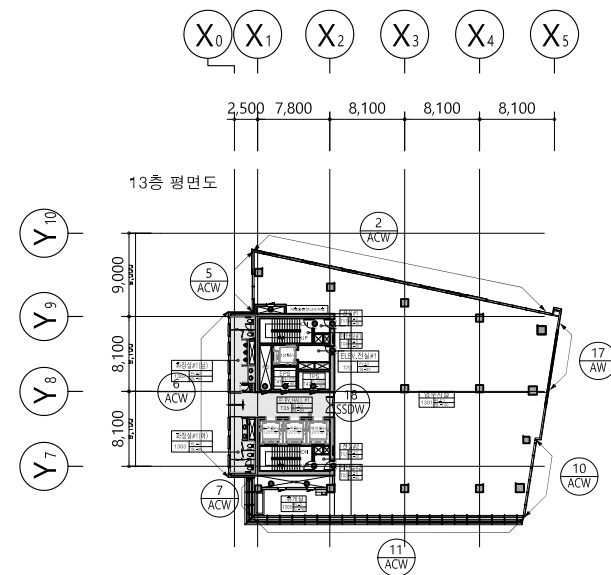

5 지상13층 창호평면도  
SCALE A1 : 1/400  
A3 : 1/800

프로젝트명  
PROJECT TITLE  
**디지털방송콘텐츠  
지원센터건립공사**

대표기관  
한국콘텐츠진흥원

협력기관  
문화체육관광부  
미래창조과학부  
KCA 한국방송통신전파진흥원

시공사  
GENERAL CONTRACTOR  
대우건설  
경남기업  
백산건설

설계사무소  
DESIGN OFFICE  
KOR  
정통합건축사사무소 권원  
NOW architects (주)나우등인건축사사무소

NOTE.  
범례  
● 감중방화문  
○ 방화열리메이타문  
□ 방화셔터  
▬ 방범셔터, 제연커튼

△	2013.07	AS-BUILT			
REV.	DATE	DESCRIPTION	DRN	CHK	APP.
최종승인날짜 APPROVAL DATE			2013.07		
설 계 자	(주) 건원				
확 인 자	CM				
도면명 DRAWING TITLE 창호평면도-4 (지상9~지상13층)					
축척 SCALE A1(1/400), A3(1/800)					
도면번호 DRAWING NO. A-0804					