



KEY MAP

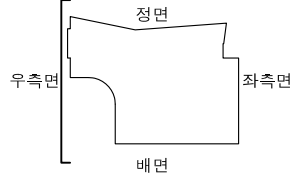

▼ PHRF SL	+101,100
▼ PH2층 FL	
▼ +98,100	
▼ PH1층 SL	+95,200
▼ 지상 20층 FL	+91,100
▼ 지상 19층 FL	+86,900
▼ 지상 18층 FL	+82,700
▼ 지상 17층 FL	+78,500
▼ 지상 16층 FL	+74,300
▼ 지상 15층 FL	+70,100
▼ 지상 14층 FL	+65,900
▼ 지상 13층 FL	+61,700
▼ 지상 12층 FL	+57,500
▼ 지상 11층 FL	+53,300
▼ 지상 10층 FL	+49,100
▼ 지상 9층 FL	+44,900
▼ 지상 8층 FL	+38,500
▼ 지상 7층 FL	+34,000
▼ 지상 6층 FL	+28,000
▼ 지상 5층 FL	+22,000
▼ 지상 4층 FL	+17,500
▼ 지상 3층 FL	+11,800
▼ 지상 2층 FL	+6,100
▼ 지상 1층 FL	±0 = EL 9.1

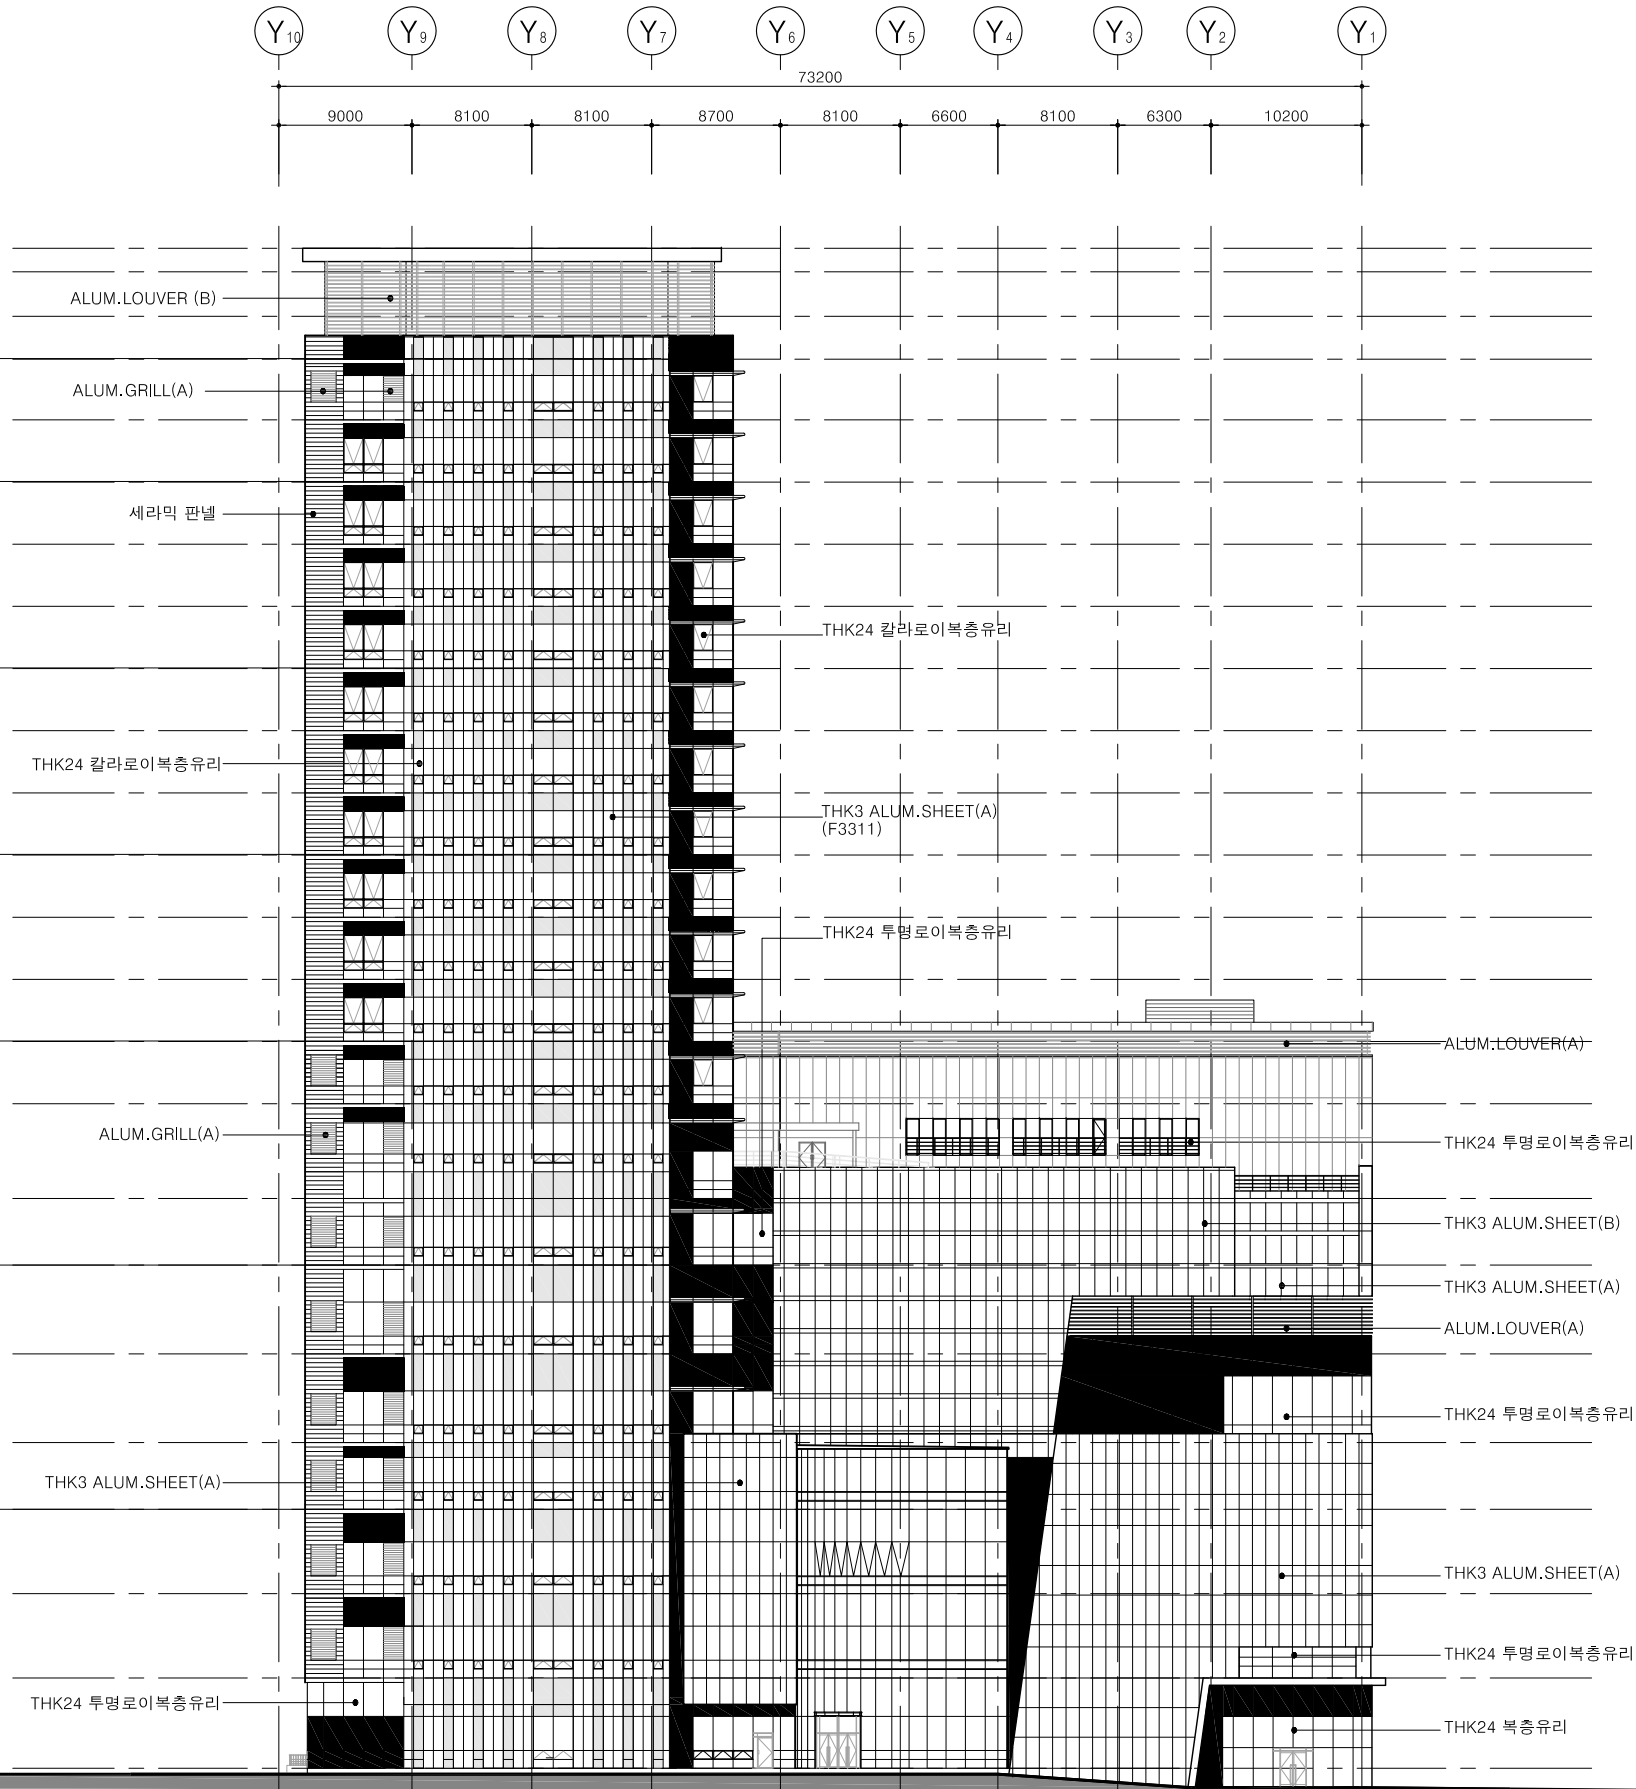

1 우측면도
축척 : 1/ 500

1 우측면도
축척 : 1/225(450)

프로젝트명
PROJECT TITLE

디지털방송콘텐츠
지원센터건립공사

참조기준

한국콘텐츠진흥원

참조기준

문화체육관광부
Ministry of Culture, Sports and Tourism

미래창조과학부
Ministry of Science, ICT & Future Planning

KCA 한국방송통신전파진흥원

시공사

GENERAL CONTRACTOR

대우건설

경남기업

백산건설

설계사무소

DESIGN OFFICE

KWON
ARCHITECTS & PLANNERS & ENGINEERS

NOW
ARCHITECTS (주)나우동인건축사사무소

NOTE.

△	2013.07	AS-BUILT			
REV.	DATE	DESCRIPTION	DRN.	CHK.	APP.

승인인장
APPROVAL DATE 2013.07

설 계 자	(주) 건원	
확 인 자	CM	

도면명
DRAWING TITLE

좌측면도

축척
SCALE A1(1/250), A3(1/500)

도면번호
DRAWING NO. A-0174