



KEY MAP

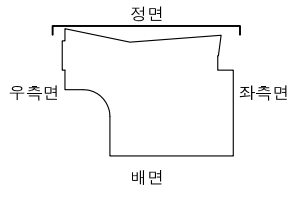

- ▼ PHRF SL +101,100
- ▼ PH2층 FL +98,100
- ▼ PH1층 SL +95,200
- ▼ 지상 20층 FL +91,100
- ▼ 지상 19층 FL +86,900
- ▼ 지상 18층 FL +82,700
- ▼ 지상 17층 FL +78,500
- ▼ 지상 16층 FL +74,300
- ▼ 지상 15층 FL +70,100
- ▼ 지상 14층 FL +65,900
- ▼ 지상 13층 FL +61,700
- ▼ 지상 12층 FL +57,500
- ▼ 지상 11층 FL +53,300
- ▼ 지상 10층 FL +49,100
- ▼ 지상 9층 FL +44,900
- ▼ 지상 8층 FL +38,500
- ▼ 지상 7층 FL +34,000
- ▼ 지상 6층 FL +28,000
- ▼ 지상 5층 FL +22,000
- ▼ 지상 4층 FL +17,500
- ▼ 지상 3층 FL +11,800
- ▼ 지상 2층 FL +6,100
- ▼ 지상 1층 FL ±0 = EL 9.1

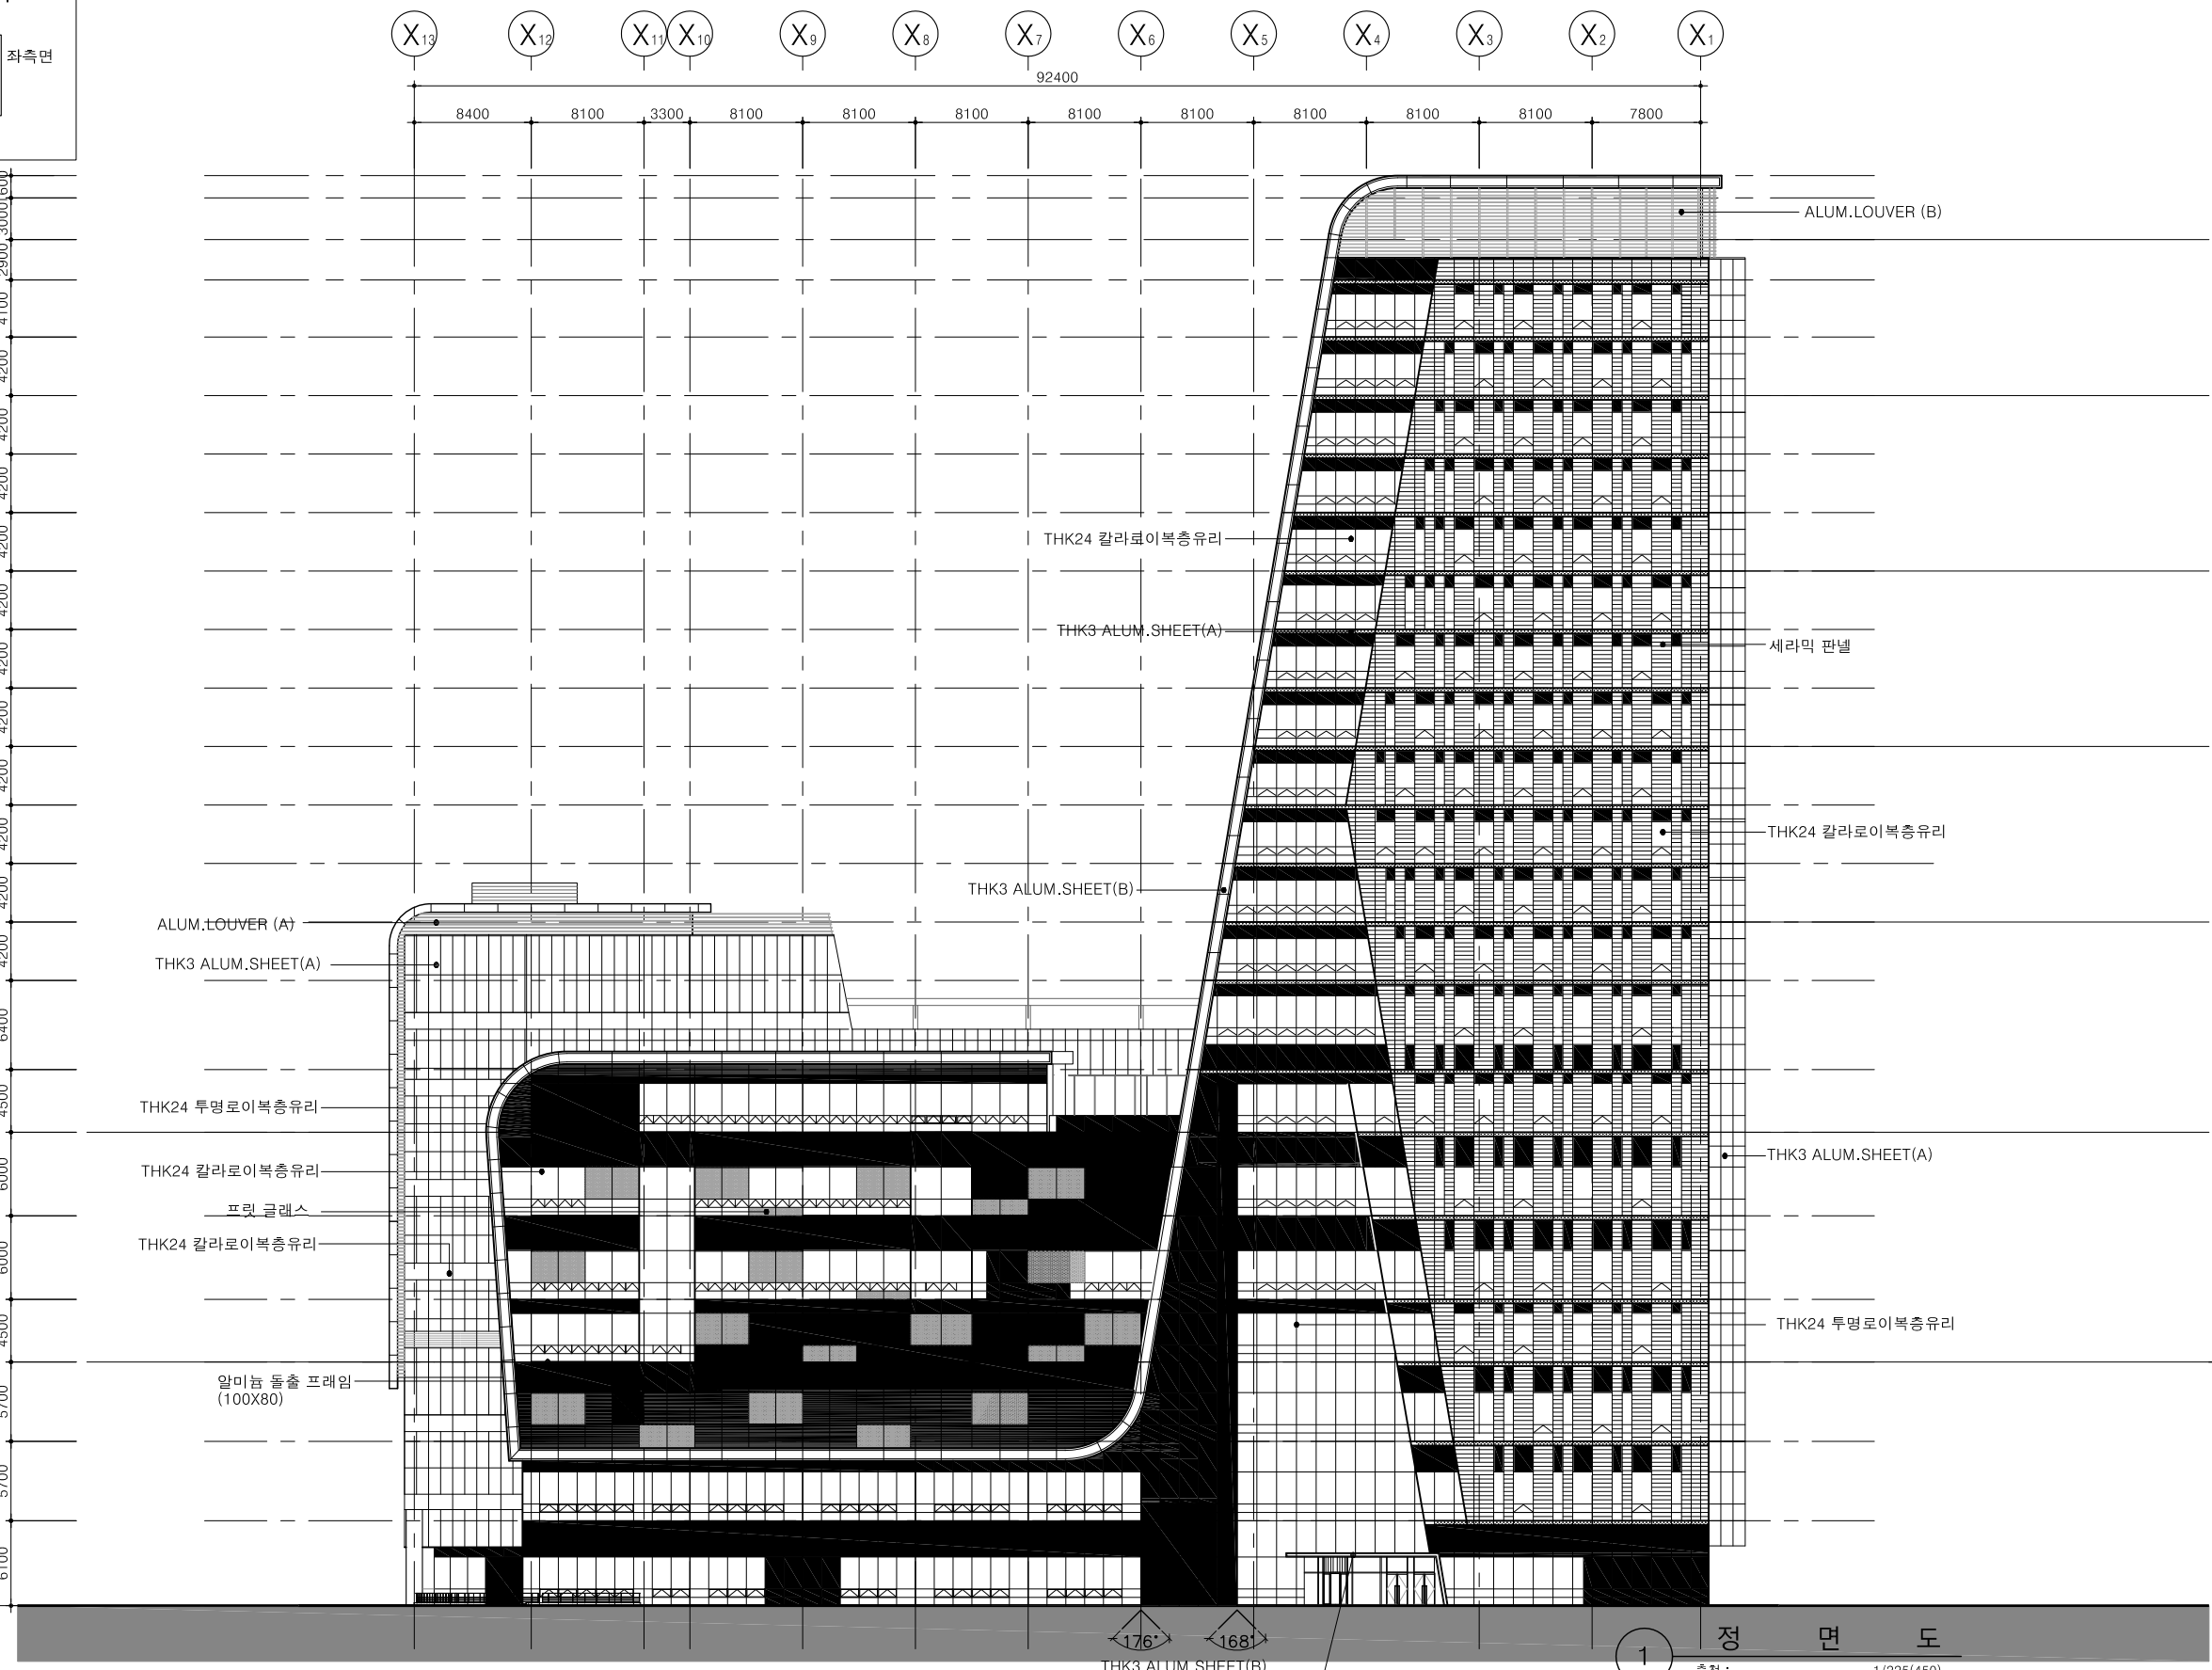

1 정 면 도
축척 : 1/500

프로젝트명
PROJECT TITLE
디지털방송콘텐츠
지원센터건립공사

대표기관
한국콘텐츠진흥원

협력기관
문화체육관광부
미래창조과학부
KCA 한국방송통신전파진흥원

시공사
GENERAL CONTRACTOR
대우건설
경남기업
백산건설

설계사무소
DESIGN OFFICE
KOR
정통합건축사사무소
NOW
(주)나우동인건축사사무소

NOTE.

REV.	DATE	DESCRIPTION	DRN.	CHK.	APP.
1	2013.07	AS-BUILT			

최종승인날짜
APPROVAL DATE 2013.07

설 계 자	(주)건원
확 인 자	CM

도면명
DRAWING TITLE
정 면 도

축척
SCALE
A1(1/250), A3(1/500)

도면번호
DRAWING NO.
A-0171