




1 지상1층 창호평면도
SCALE A1 : 1/400
A3 : 1/800

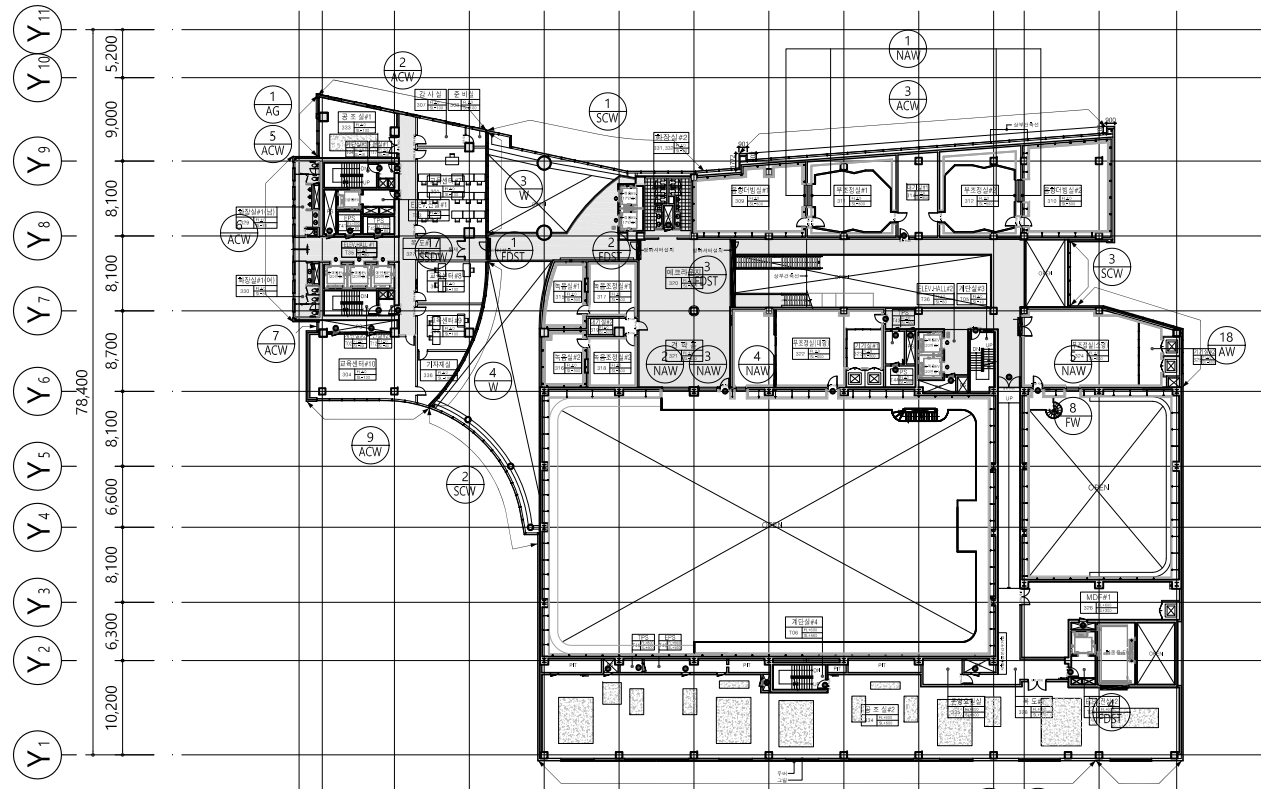

3 지상3층 창호평면도
SCALE A1 : 1/400
A3 : 1/800

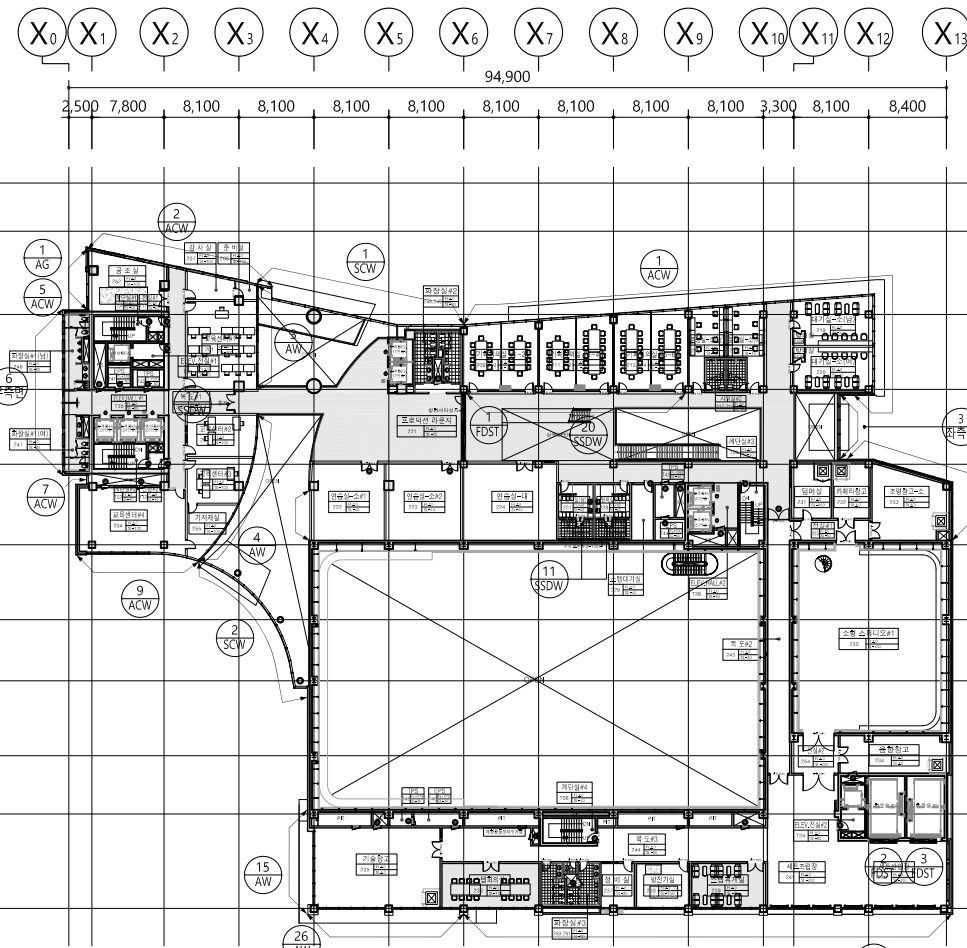

2 지상2층 창호평면도
SCALE A1 : 1/400
A3 : 1/800

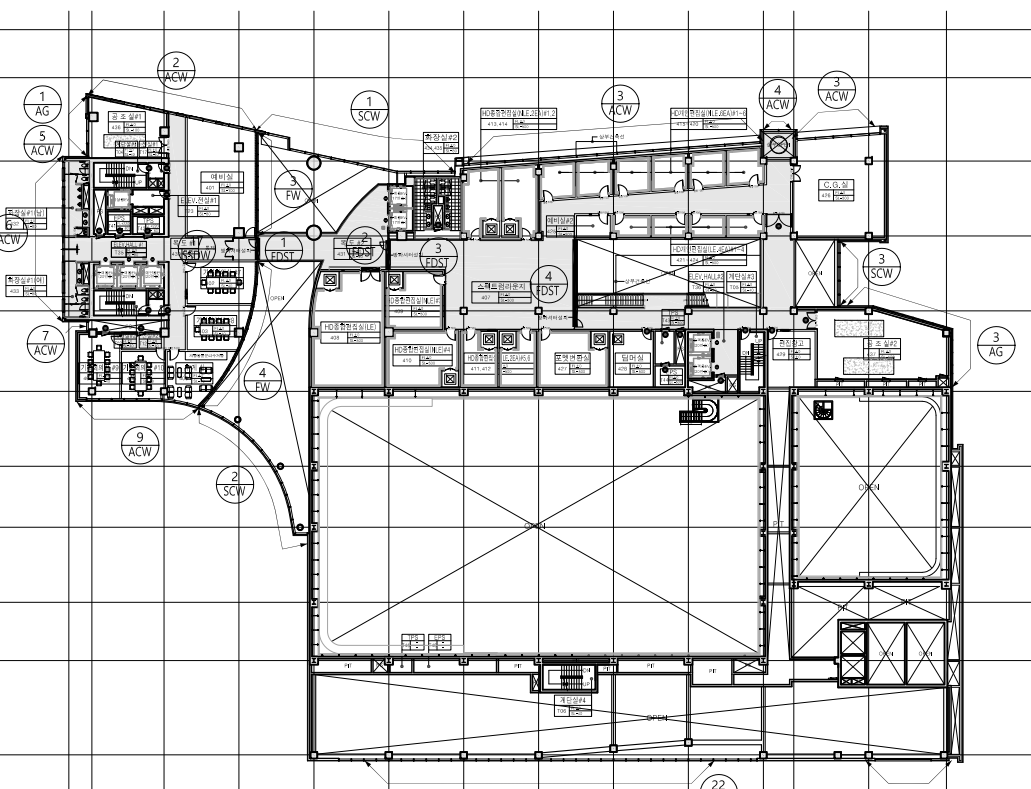

4 지상4층 창호평면도
SCALE A1 : 1/400
A3 : 1/800

프로젝트명
PROJECT TITLE
디지털방송콘텐츠
지원센터건립공사

대표기관
한국콘텐츠진흥원

협력기관
문화체육관광부
미래창조과학부
KCA 한국방송통신전파진흥원

시공사
GENERAL CONTRACTOR
대우건설
경남기업
백산건설

설계사무소
DESIGN OFFICE
KOR
정통건축사사무소 권영
NOW
(주)나우동인건축사사무소

NOTE.
범례
● 감중방화문
○ 방화열리메이커문
□ 방화셔터
▬ 방범셔터, 제연커튼

NAW1~NAW5 : 음향공부분

REV.	DATE	DESCRIPTION	DRN	CHK	APP.
△	2013.07	AS-BUILT			

최종승인날짜
APPROVAL DATE
2013.07

설계자
(주)건원

확인자
CM

도면명
DRAWING TITLE
창호평면도-2
(지상1~지상4층)

축척
SCALE
A1(1/400), A3(1/800)

도면번호
DRAWING NO.
A-0802